



53100 KUALA LUMPUR

TEL : 603-20565401
FAX : 603-20564857

PROJEK
CADANGAN MEMBEKAL, MEMASANG, MENGIKUTIRI
SISTEM AUTOMATIS BANGUNAN (B.A.S), KAMERA UTARAU
TERUTUP (C.C.T.V), SISTEM KAWALAN TALIAN DAN
JARINGAN KAWASAN TEMPATAN (I.A.N) UNTUK
JAMINAN ISLAM ANTARABANGSA MALAYSIA, COMBARK
SELANGOR DARUL EHSAN.

NOTES

- [illegible]

NO.	DESCRIPTION	DATE	REV.



KM 15, JALAN SUNGAI PU
53100 GEMBAK
SELANGOR INRIL EHSAN
TEL : 03 - 61873461/6

**JABATAN KERJA RAYA
MALAYSIA**

M & E ENGINEERS
JUARACONSULT SDN BHD
CONSULTING ENGINEERS
(MECHANICAL & ELECTRICAL)
NO. 324-1 JALAN MIDAH BESAR
TAMAN MIDAH/CHERAS
56000 KUALA LUMPUR
TEL : 603-91738311
FAX : 603-91738377


KONTRAKTOR SISTEM AUTOMASI BANGUNAN

KEJURUTERAAN ASTRA
SDN.BHD.

35, JALAN U7/25, SECTION U7
HICOM GLENVIEW INDUSTRIAL PARK
40150 SHAH ALAM
TEL : 03-56686666
FAX : 03-56689898

**CCTV, ACCESS CONTROL SYSTEM
EXTENSION OF THE KULLITYAH
OF ENGINEERING (BLOCK E4)
GROUND FLOOR PLAN**

AS BUILT DRAWING

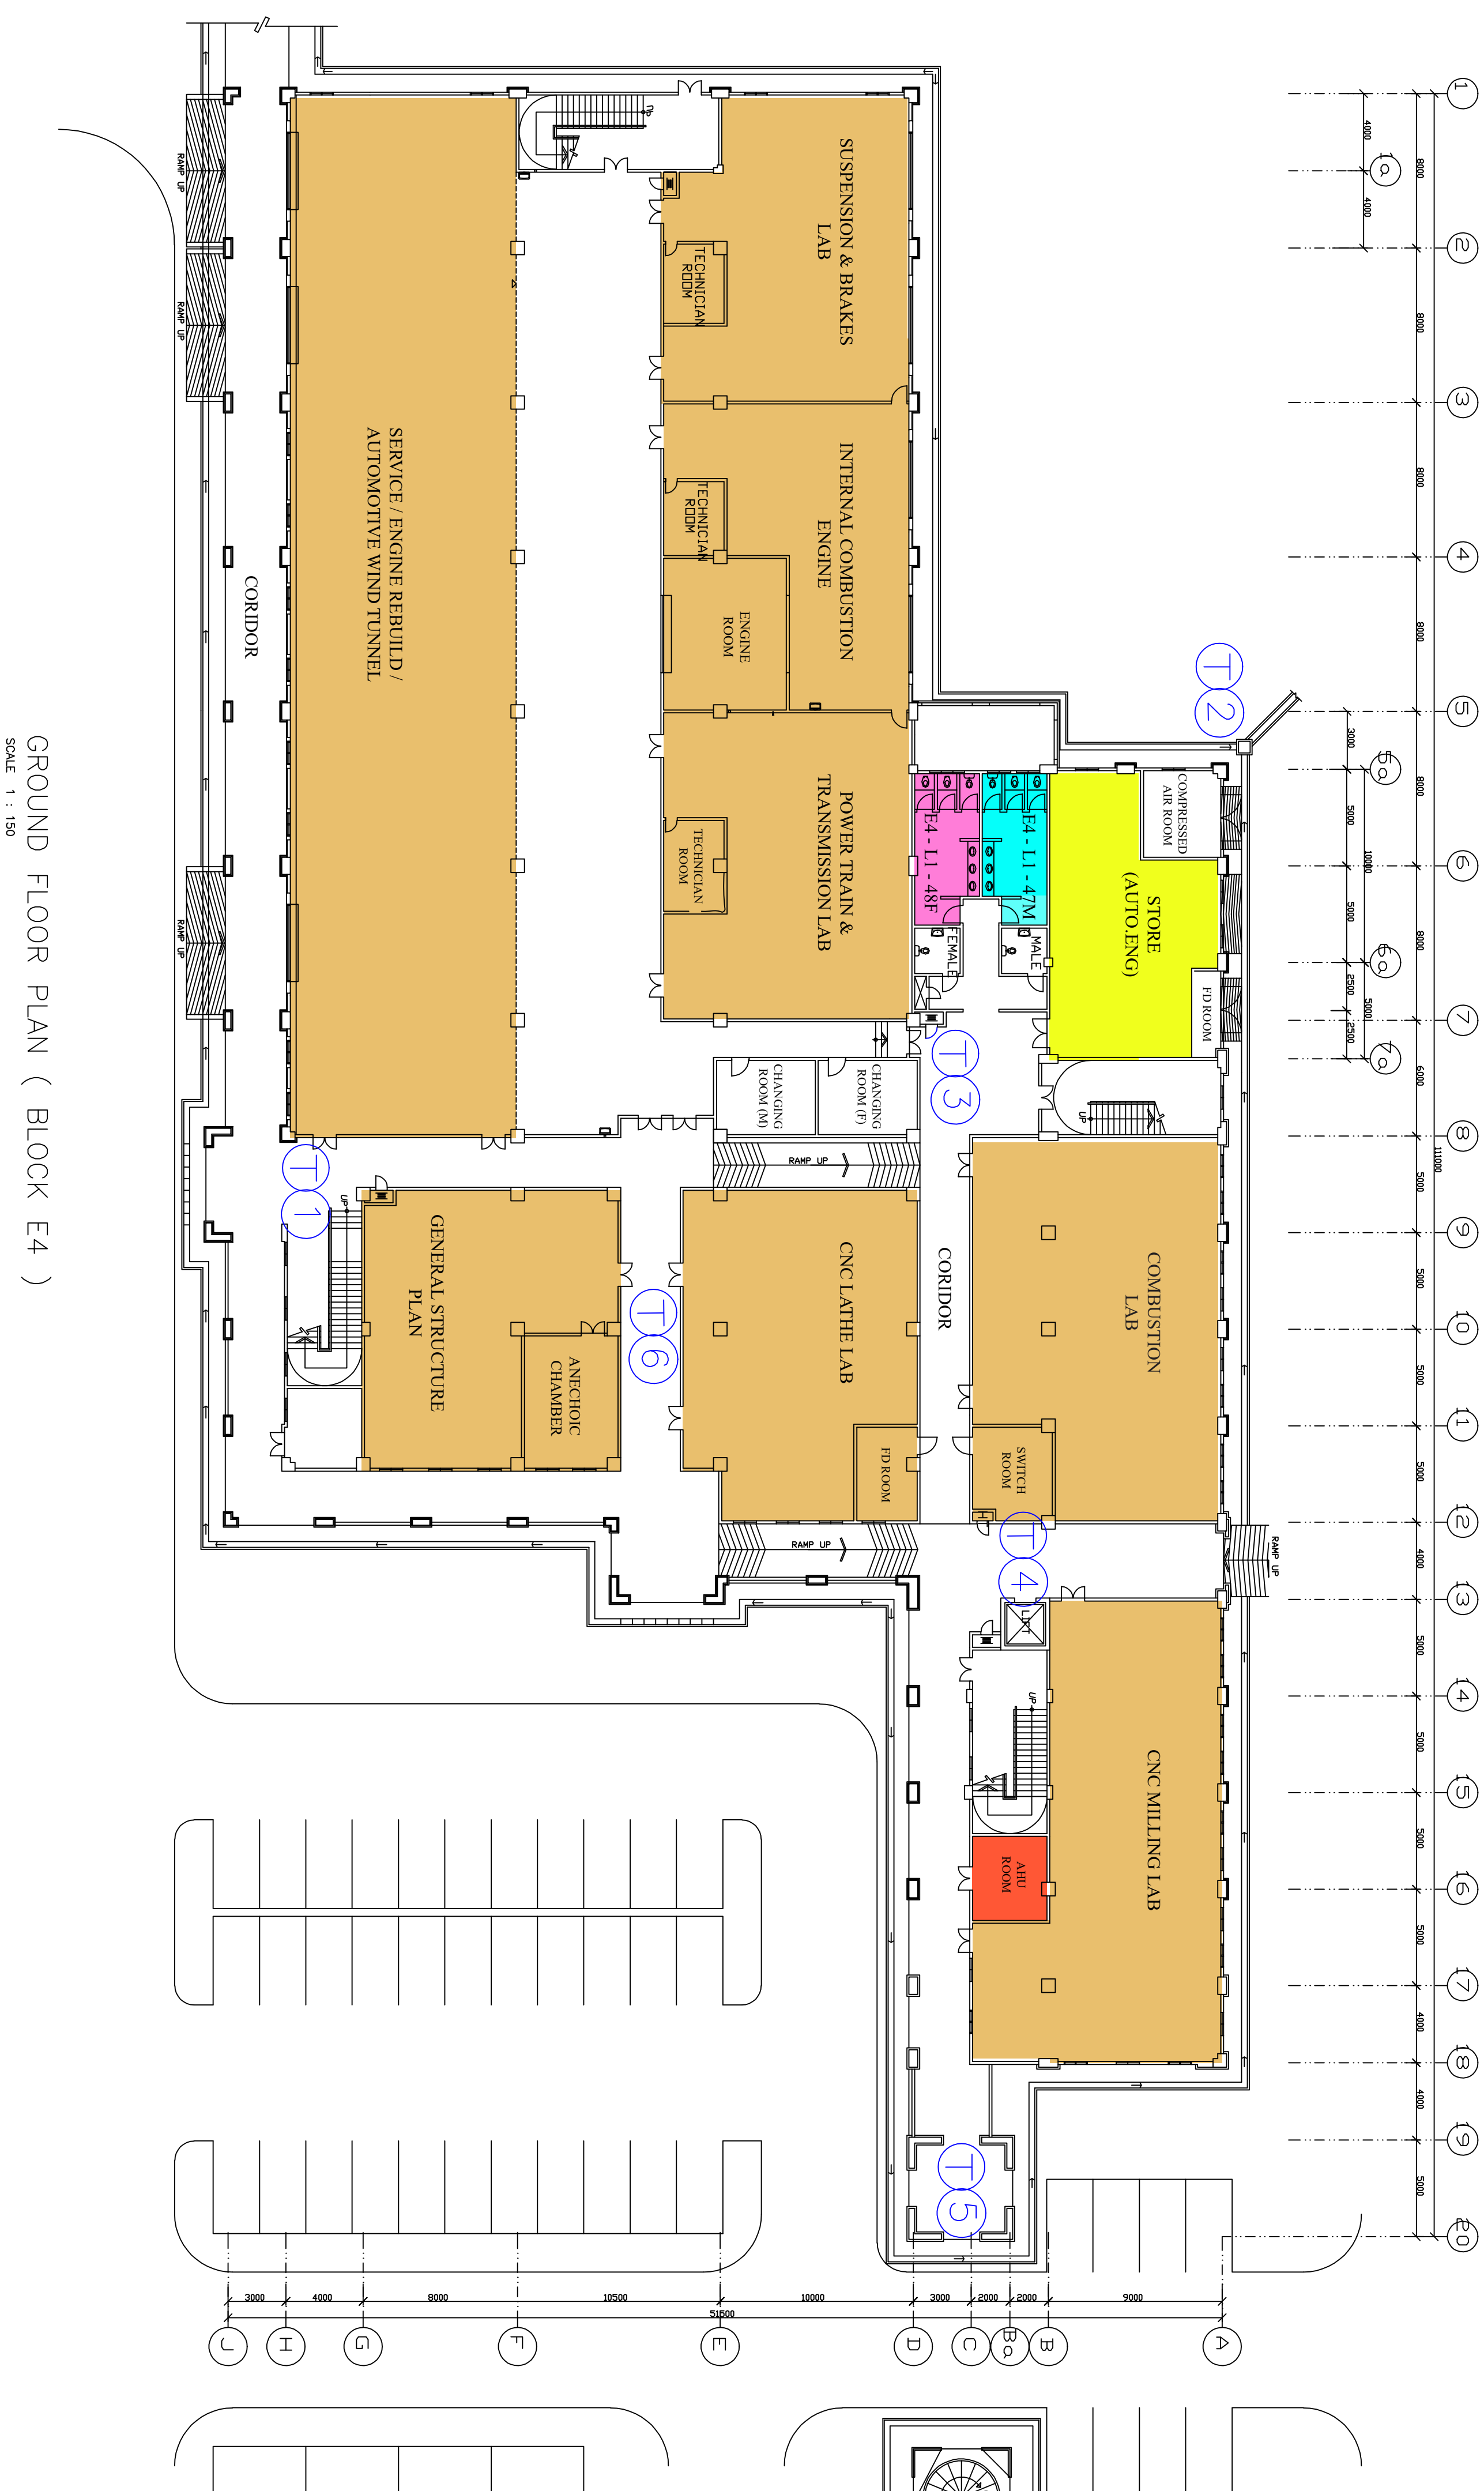

GROUND FLOOR PLAN (BLOCK E4)

SCALE 1 : 150